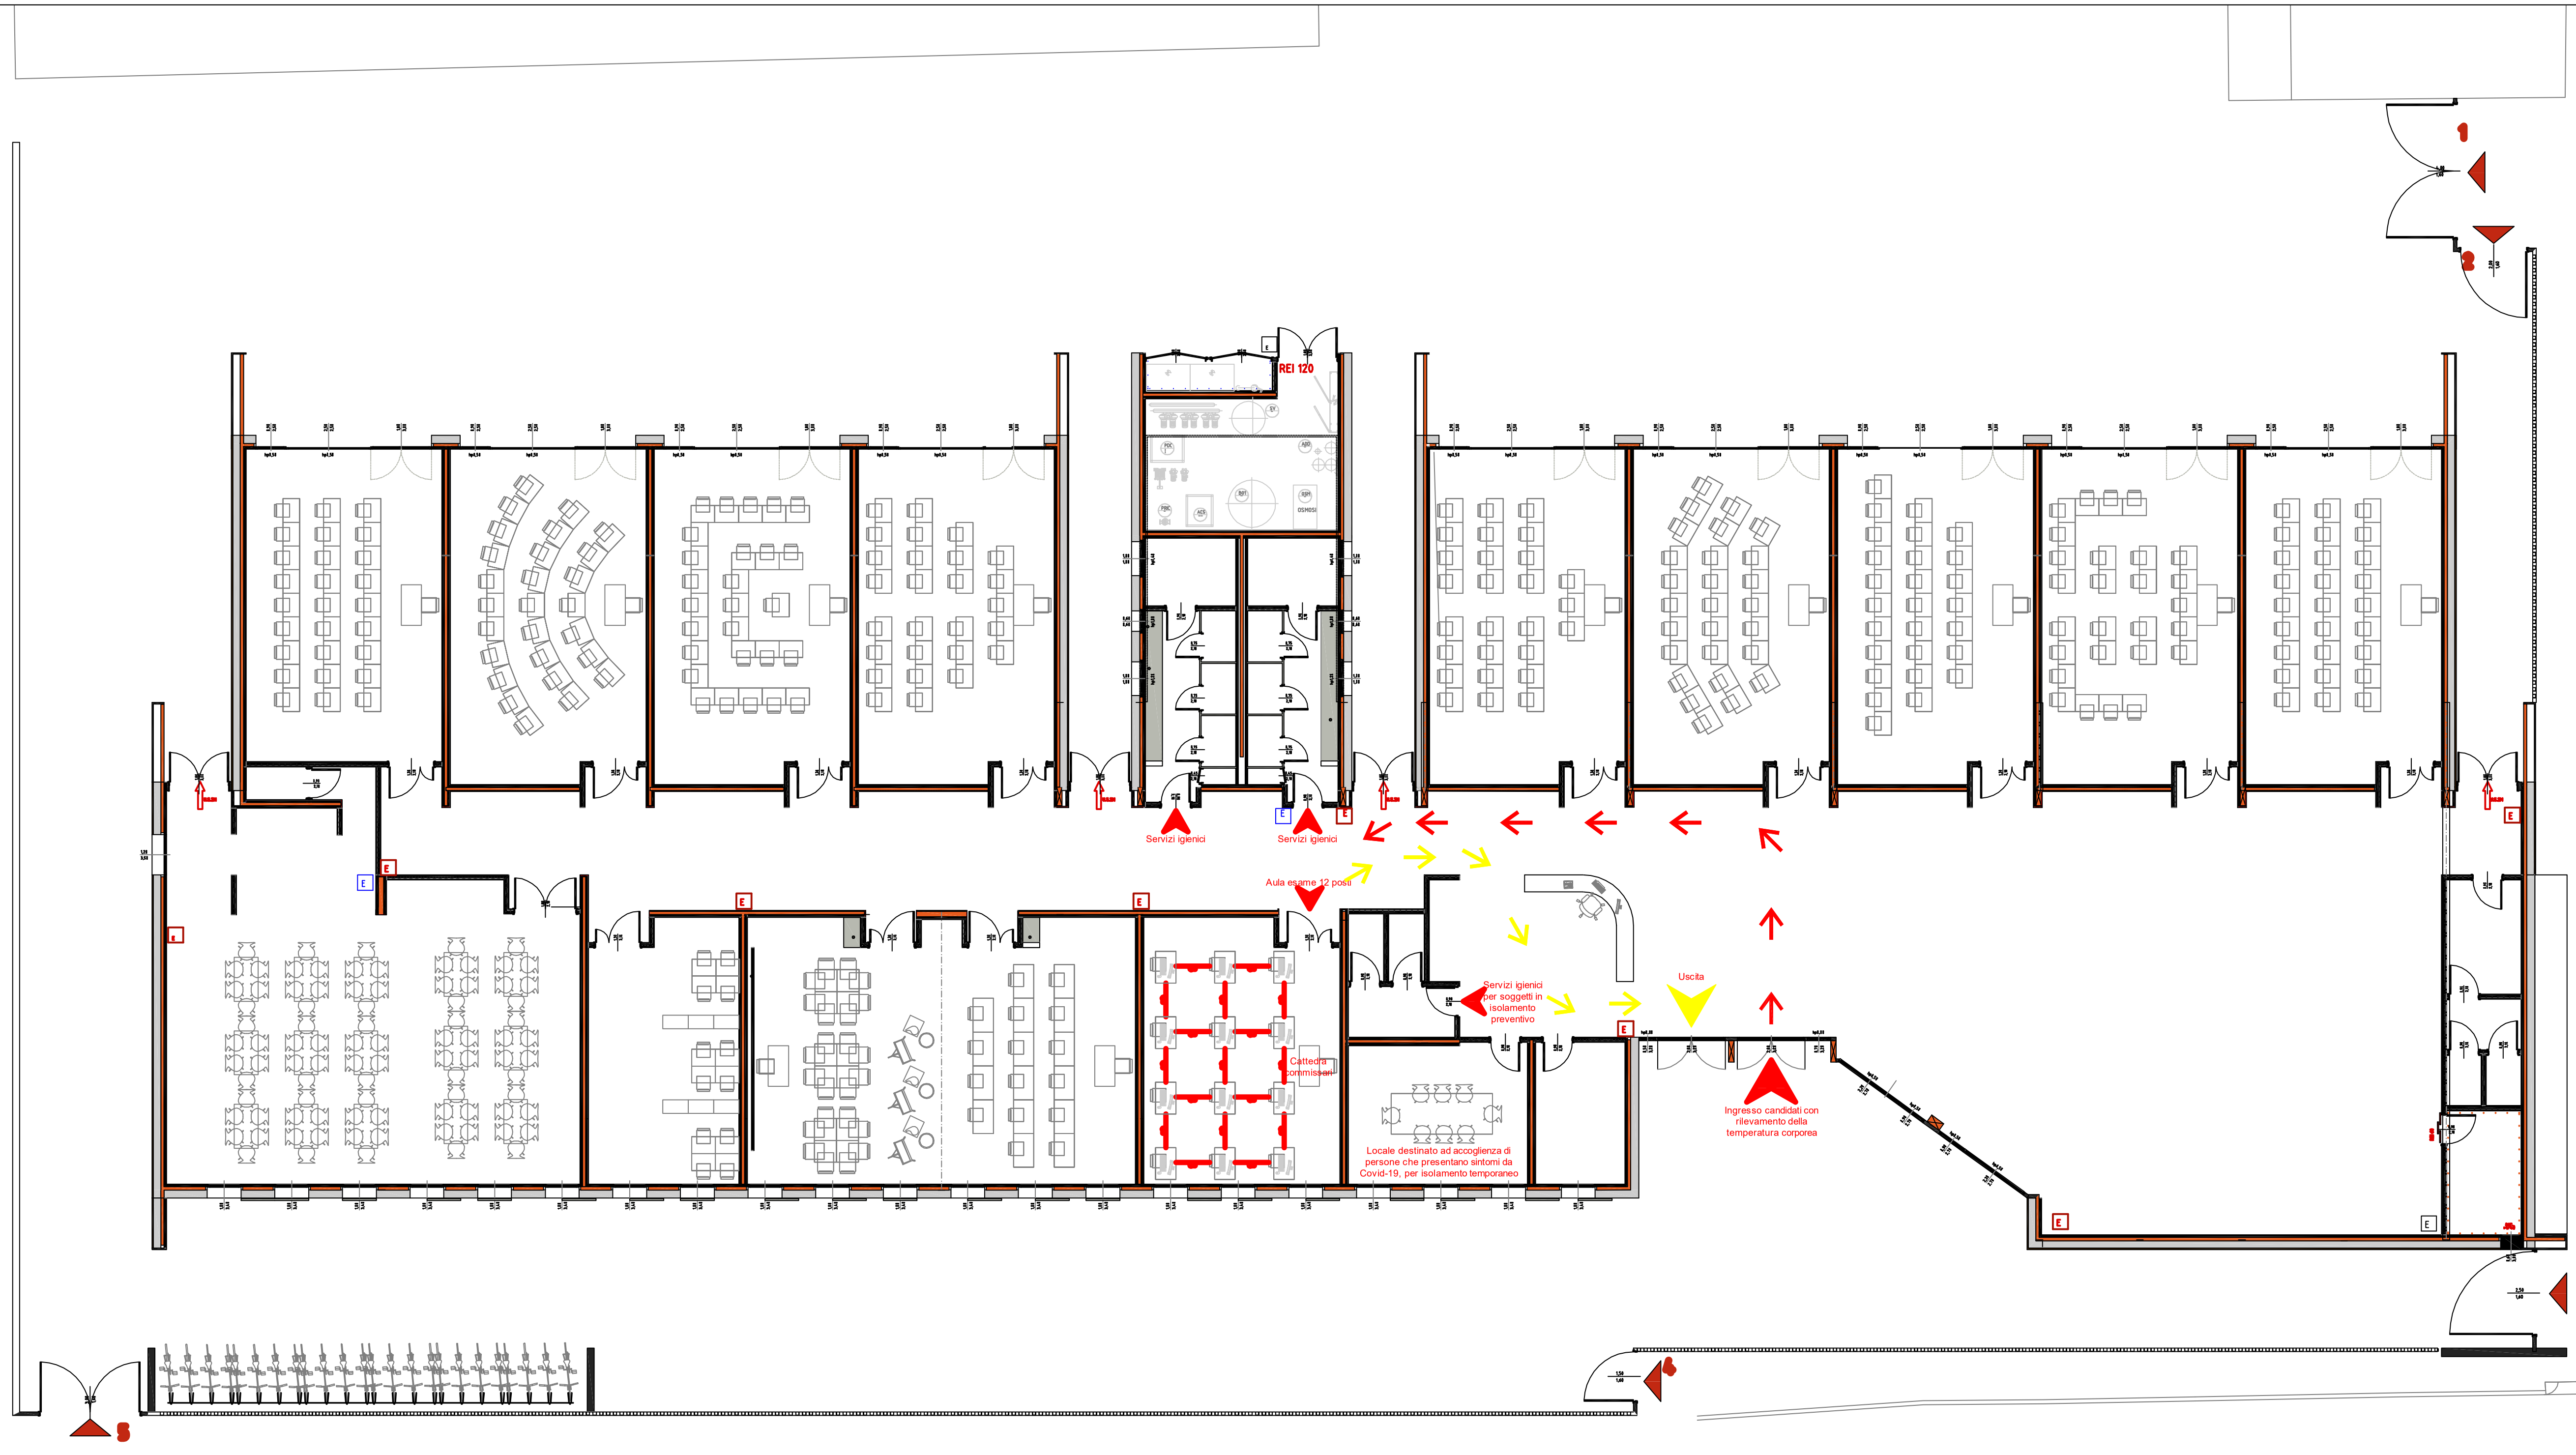

LEGENDA - CONTENUTI VVF

	muratura REI 120
	muratura REI 60
	porta REI
	percorso di uscita orizzontale
E	estintore portatile tipo 13A/89BC a POLVERE
E	estintore portatile tipo 21A/89BC a POLVERE
E	estintore portatile a CO_2 tipo 89BC

PROTOCOLLO

DELIBERA

APPROVATO CON DELIBERAZIONE

G.C. n° del

TIMBRO Euro Project srl4.tif

TIMBRI E FIRME

timbro e firma Marco GIF3.tif

Comune di CORTENUOVA

PROVINCIA DI BERGAMO - REGIONE LOMBARDIA

ATTIVAZIONE DI UN PARTENARIATO PUBBLICO-PRIVATO

AVENTE AD OGGETTO LA REALIZZAZIONE DI OPERA PUBBLICA CON

CONTRATTO DI DISPONIBILITÀ

AI SENSI DELL'ART. 160-TER DEL D.LGS. N. 163/2006 CONCERNENTE PROGETTAZIONE PRELIMINARE, DEFINITIVA ED ESECUTIVA, LA REALIZZAZIONE, NONCHÉ GESTIONE (COMPRENSIVA DEI SERVIZI POST-COLLAUDO PER LA PERFETTA MANUTENZIONE ORDINARIA E STRAORDINARIA) PER 12 (DODICI) ANNI DELLA

NUOVA SCUOLA PRIMARIA PIAZZA ALDO MORO

CONCEDENTE
CORTENUOVA 1640 S.r.l.
Via Donizetti n. 46
20900 Monza (MB)
tel 039/36.27.40 - 38.43.09 - 38.43.10
cortenuova1640@pec.it

IMPRESA ESECUTRICE
SELI manutenzioni generali S.r.l.
Via Donizetti n. 46
20900 Monza (MB)
tel 039/36.27.40 - 38.43.09 - 38.43.10
fax 039/38.65.58
seli@seli.com www.seli.com

RESPONSABILE DEL PROCEDIMENTO: arch. Roberto Zampoleri

PROGETTISTA:
MANDATARIA CAPOGRUPPO:
EUROPROJECTSRL
Via XXVI aprile 7/q, 25021 Bagnolo Mella - Brescia
tel: 030 620244
fax: 030 6821534
e-mail: info@europrojectsrl.it
PROGETTO ARCHITETTONICO:
Geom. Guido Rossini
Arch. Marco Bonera
Arch. Alessandro Gambaretti
PROGETTO STRUTTURE IN C.A.:
Ing. Garatti Giuseppe
MANDANTE:
PROGETTO IMPIANTI:
Studio ing. Luca Sani
Via Santa Reparata 40, 50129 Firenze
tel: 055 489713
fax: 055 4634588
e-mail: info@studiosani.com

logo 1.jpg

FASE PROGETTUALE: **AS BUILT**

ELABORATO: ARCHITETTONICO

PIANTA PIANO TERRA

SCALA: Scala:1:50

TAVOLA N°

REV	MODIFICHE	DATA	prima emissione: 04/2016
1			
2			
3			
4			

QUESTO DISEGNO NON PUO' ESSERE RIPRODOTTO, NE' AUTORIZZATO ALTROVE, NE' CEDUTO A TERZI IN TUTTO OD IN PARTE SENZA IL CONSENSO SCRITTO DELL'AUTORE