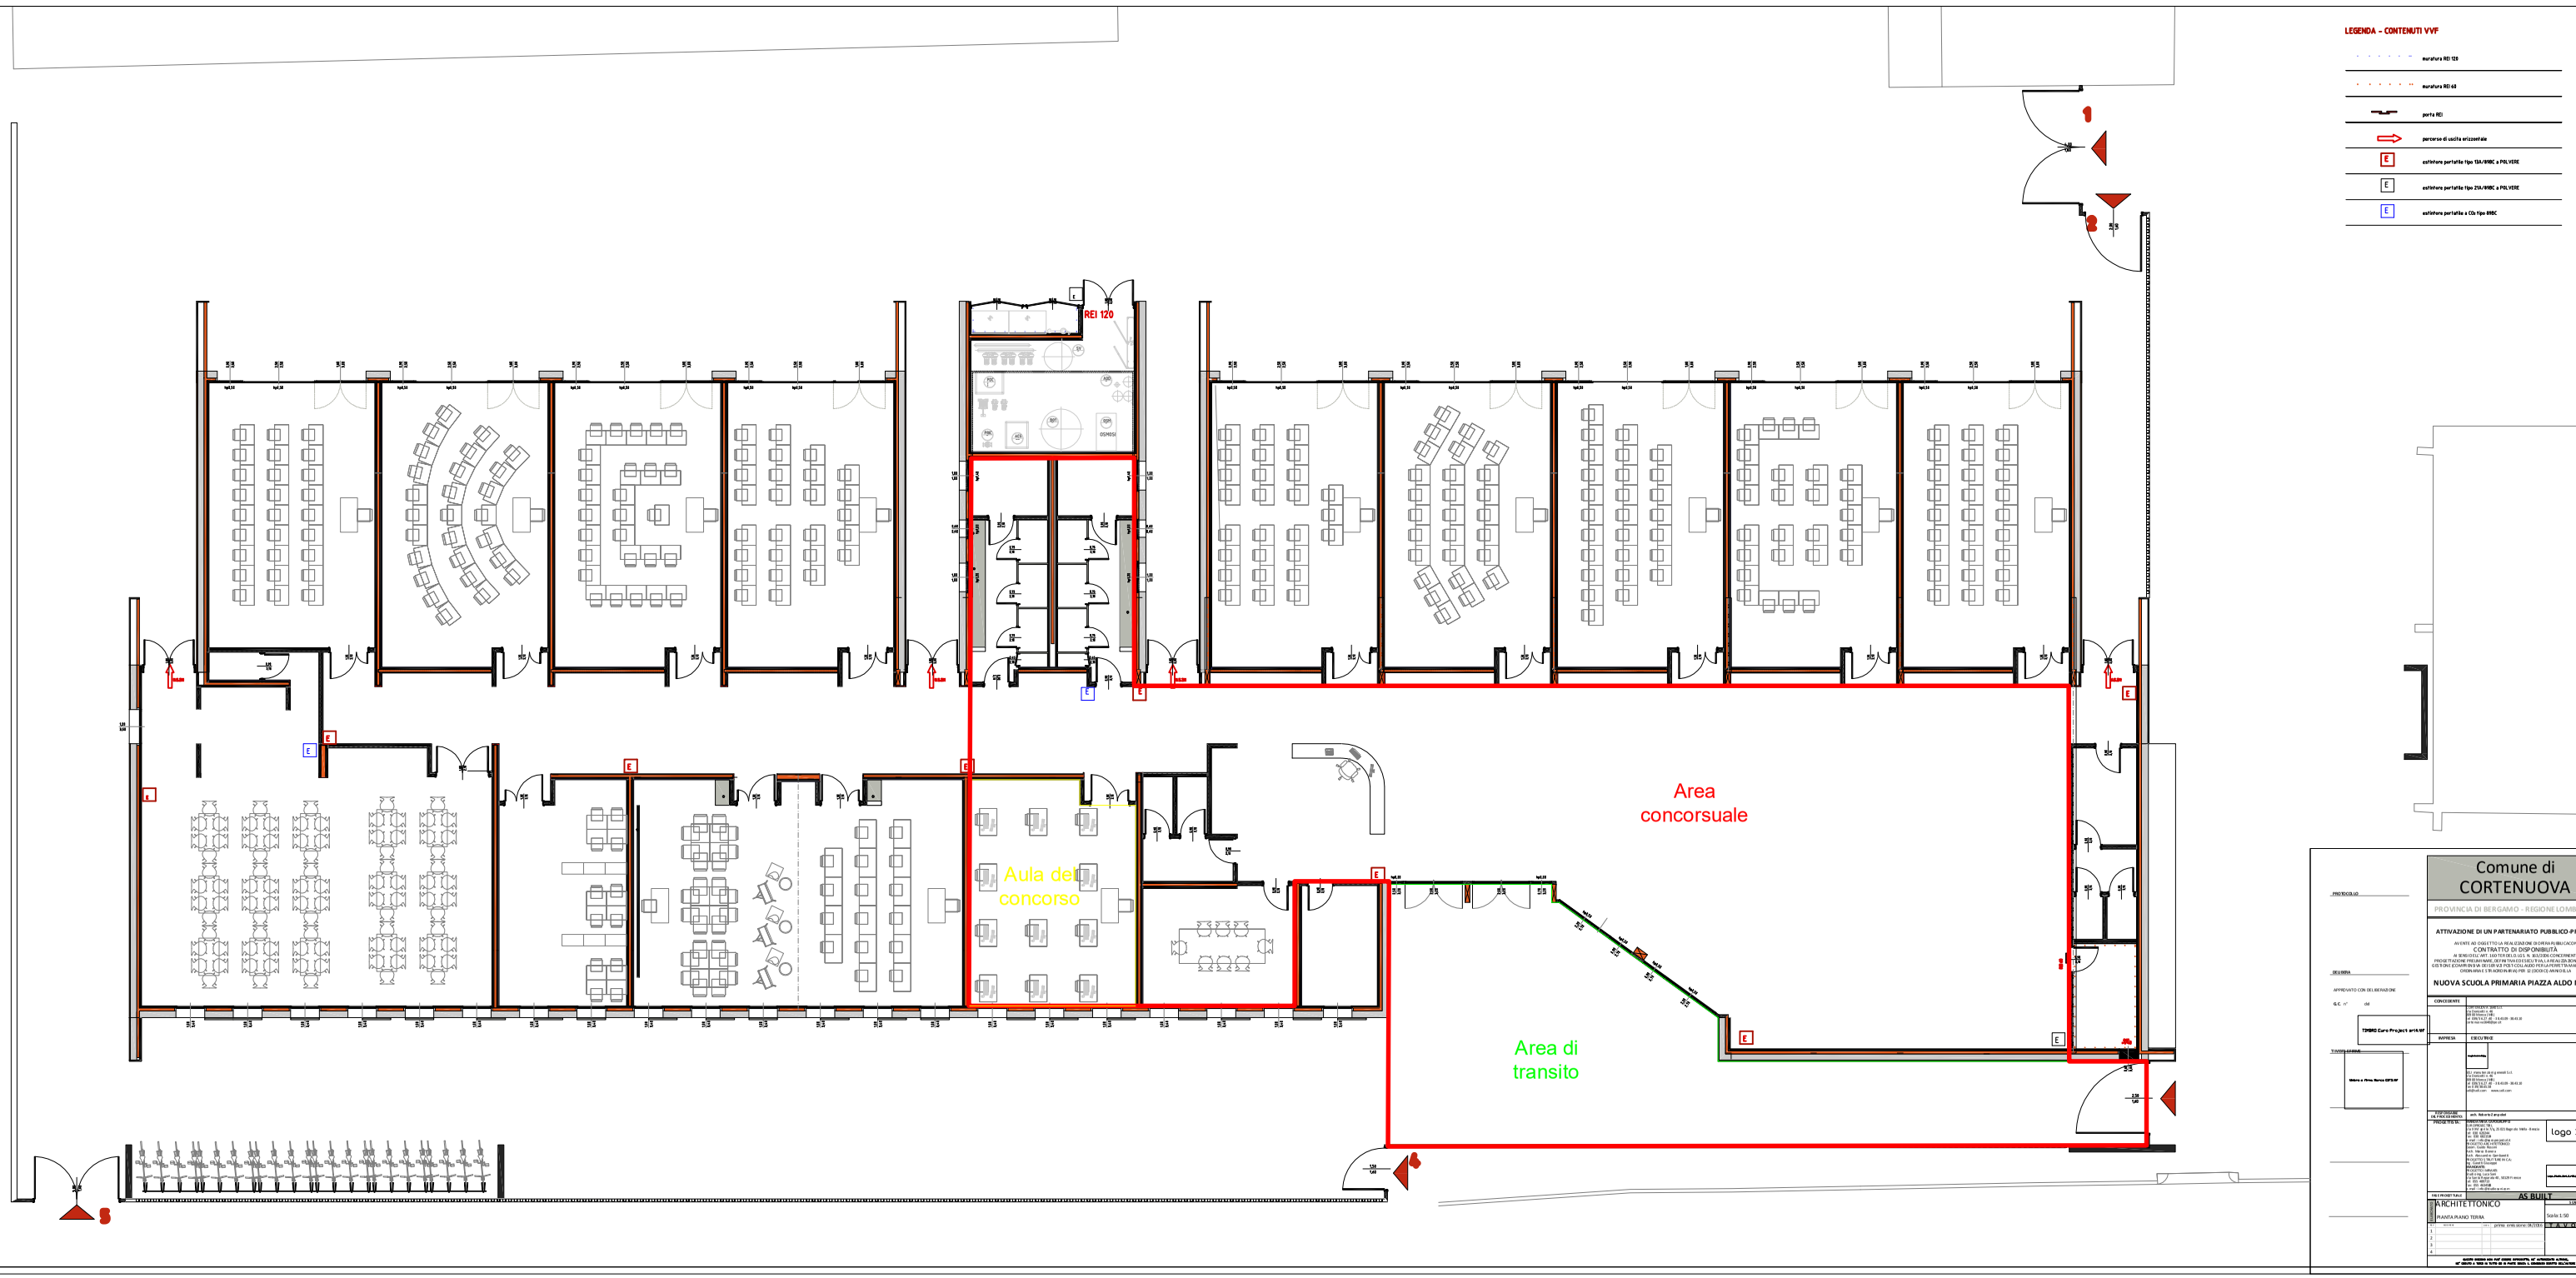

LEGENDA - CONTENUTI VVF

- muratura REI 120
- muratura REI 60
- porta REI
- percorso di uscita orizzontale
- estintore portatile tipo 13A/89BC a POLVERE
- estintore portatile tipo 21A/89BC a POLVERE
- estintore portatile a CO2 tipo 89BC

Comune di CORTENUOVA

PROVINCIA DI BERGAMO - REGIONE LOMBARDIA

ATTIVAZIONE DI UN PARTENARIATO PUBBLICO-PRIVATO

AVENTE AD OGGETTO LA REALIZZAZIONE DI OPERA PUBBLICA CON CONTRATTO DI DISPONIBILITÀ

IN SENSO DELL'ART. 160 TER DEL D.LGS. N. 163/2006 CONCERNENTE PROGETTAZIONE PRELIMINARE, DEFINITIVA ESECUTIVA E LA REALIZZAZIONE, NONCHÉ GESTIONE E COMPRENSIVA DI CUR 9.2 POS CSL, ALLO PER LA MANUTENZIONE ORDINARIA E STRAORDINARIA PER 30 (DICIOTTO) ANNI DELLA

NUOVA SCUOLA PRIMARIA PIAZZA ALDO MORO

CONCEDENTE

IMPRESA ESECUTRICE

PROGETTISTA INCARICATO

logo 1.jpg

ARCHITETTONICO

PIANTA PIANO TERRA

Scala 1:50

AS BUILT